

**FÖRESKRIFTER -**

**GÄLLANDE NORMER**  
BBR 2008 OCH BKR 2003


**LASTFÖRUTSÄTTNINGAR**  
BALKAR AV KKR 250x250x6 OCH KKR 180x180x6:  
BALKAR DIMENSIONERAS FÖR EN VERTIKAL  
PUNKTLAST I BALKMITT MED Pd= 18 kN OCH  
TILLHÖRANDE NORMALKRAFT MED 18 kN.

**STÅL**  
UTFÖRANDEKLASS: GC  
SVETSKLASS: WC  
SKÄRKLASS: Sk2  
SKRUVFÖRBANDSKLASS: S1  
SVETSELEKTROD: S10D


STÅLKVALITETER:  
KKR-PROFILER: S355J2H  
PLATTSTÅL: S355J2

MÄTTSÄTTNING:  
MÄTT KONTROLLERAS PÅ PLATS FÖRE  
TILLVERKNING.

MÄLNING:  
MÄLNING UTFÖRES MED LIKA BEF. STÅL.

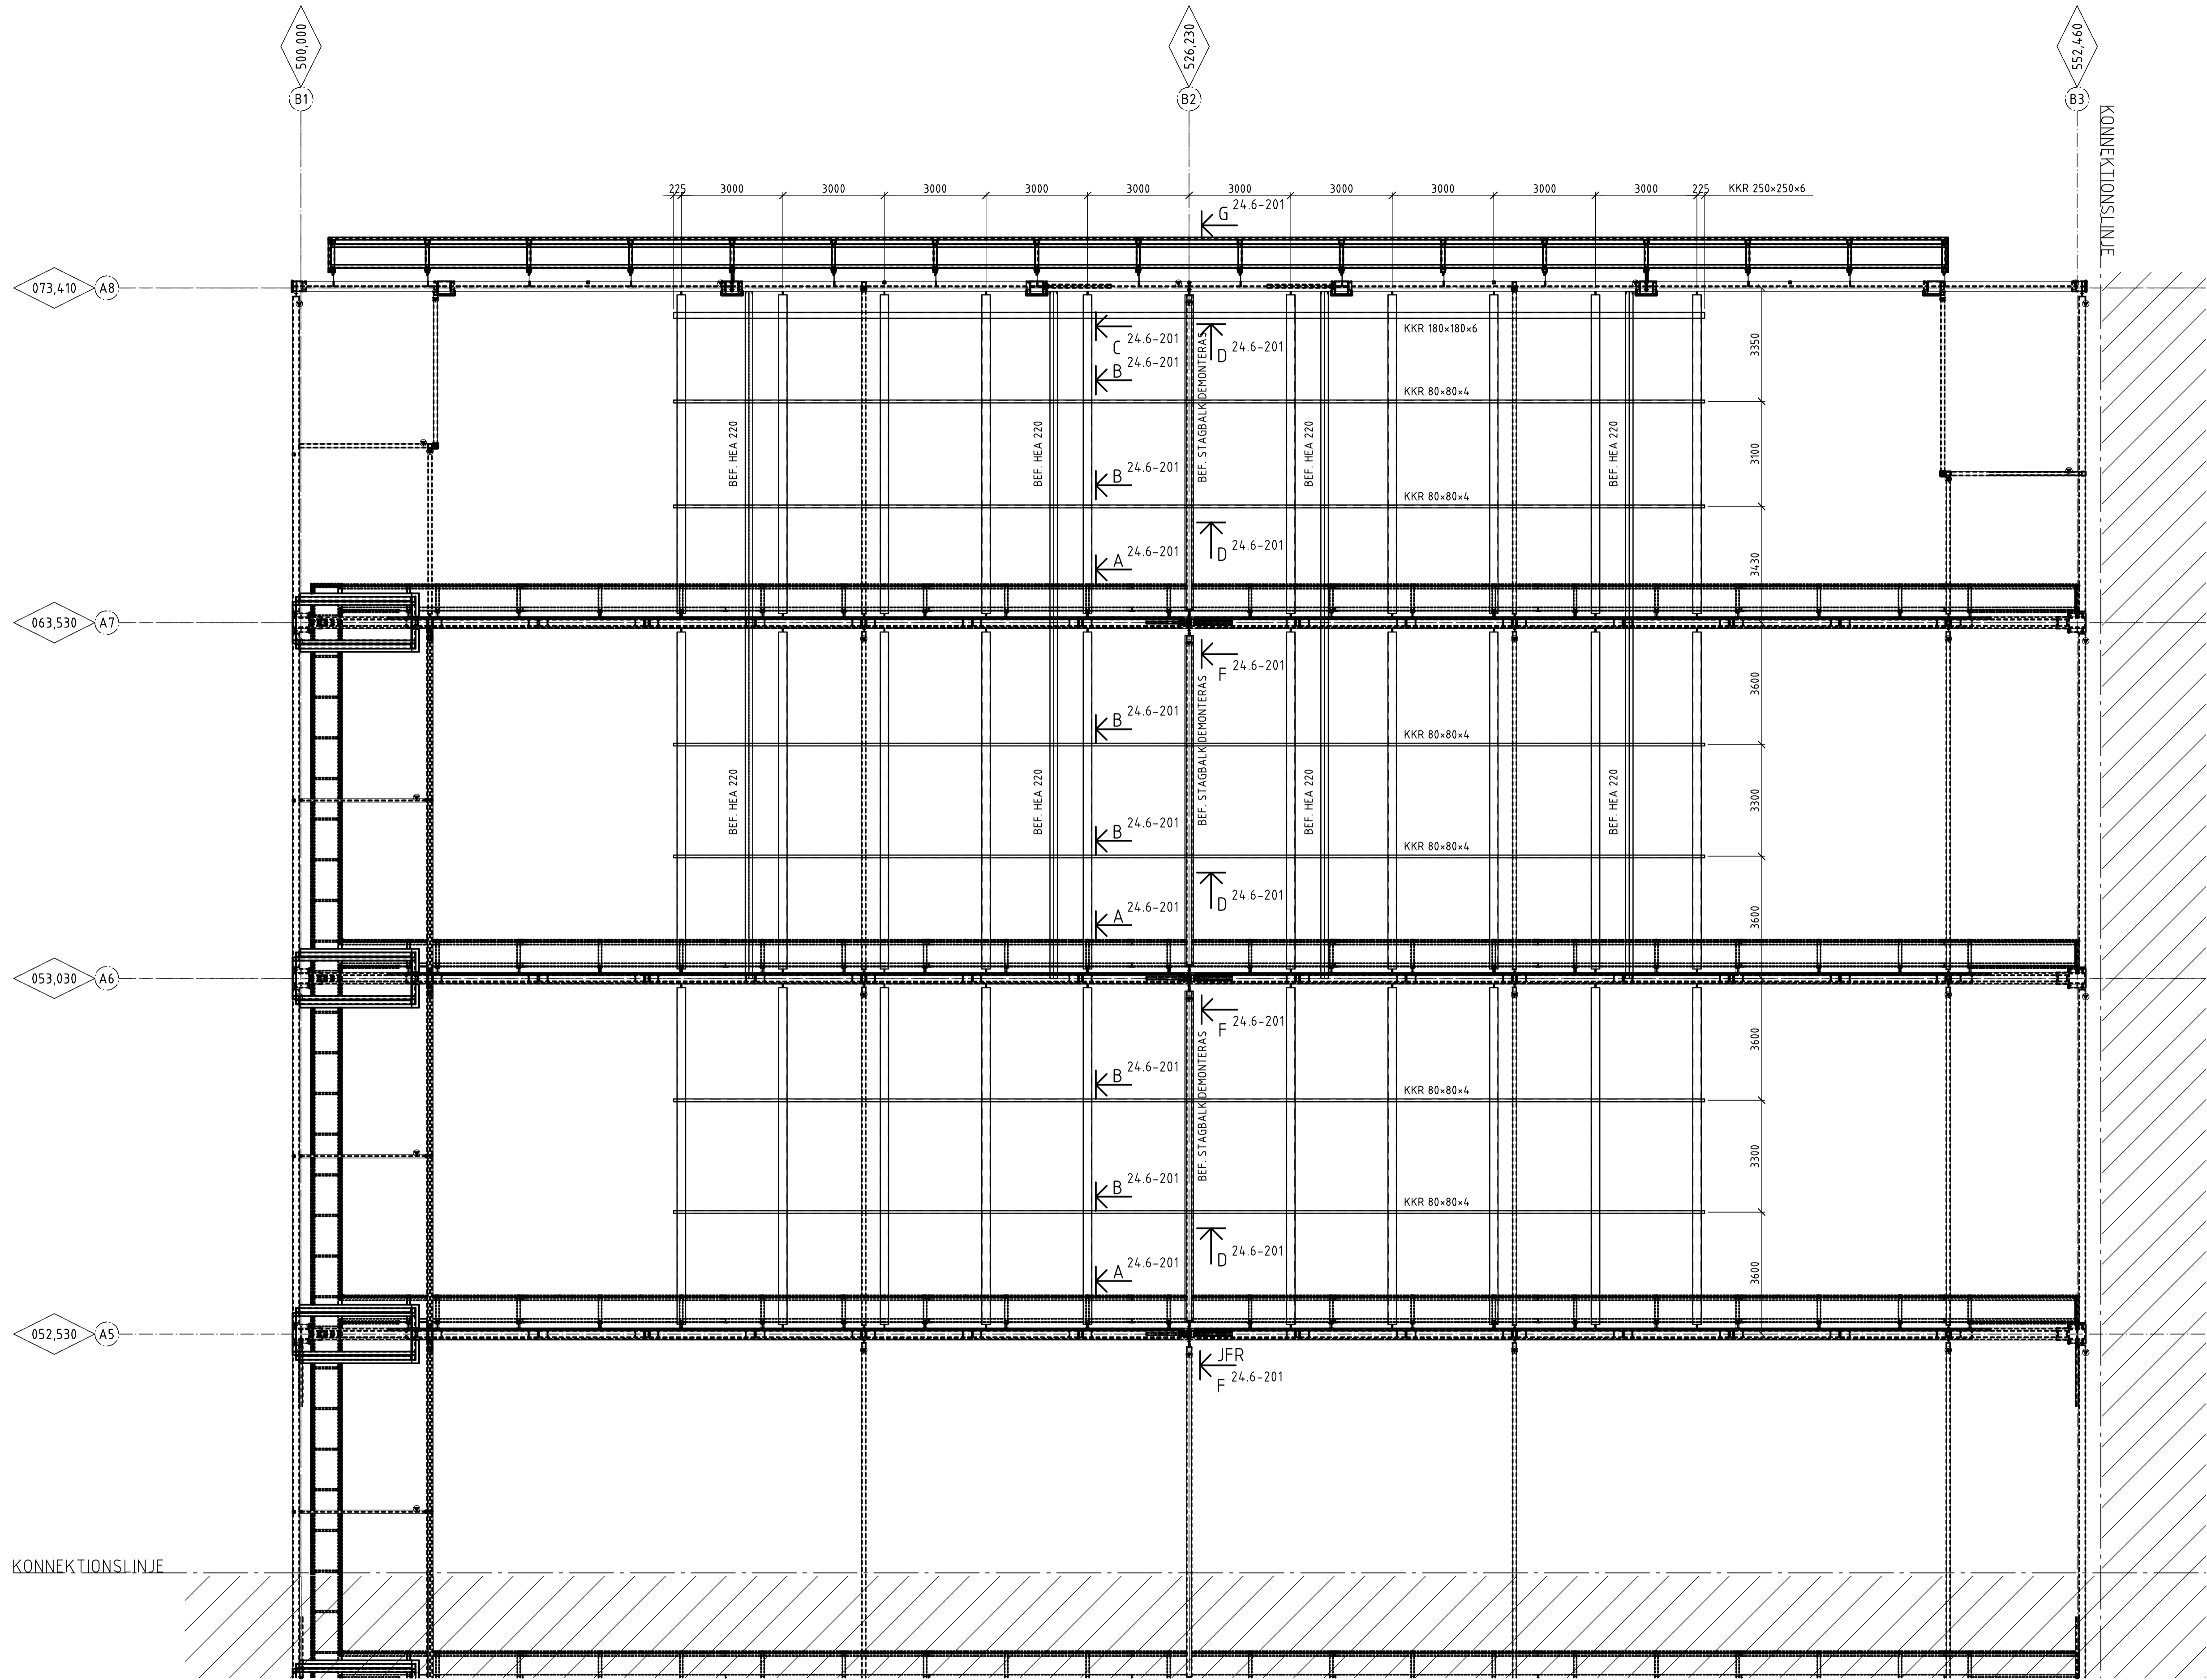

BET	ANT	ÄNDRINGEN AVSER	DATUM	SIGN
		RELATIONSRTNING	2010-03-05	MP

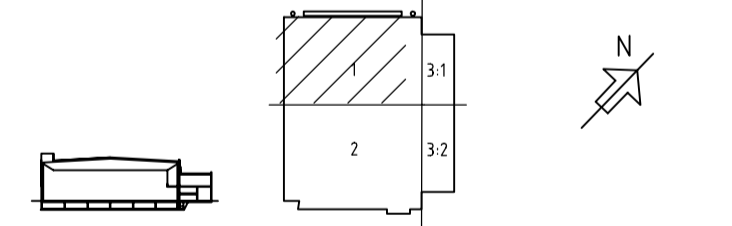


**RELATIONSHANDLING**

**ÖREBROPORTEN**  
Skapar rum för utveckling

**WSP**  
WSP Byggprojektering  
Box 8094  
SE 700 08 Örebro  
Tel +46(0)19-17 89 50  
Fax +46(0)19-13 32 00  
www.wspgroup.se

A	WHITE ARKITEKTER AB	TEL 019 - 470 22 00	FAX 019 - 470 22 22
X	WSP BYGGPROJEKTERING	TEL 019 - 17 89 50	FAX 019 - 13 32 00
V	ÄE INFRASTRUKTUR AB	TEL 019 - 60146 00	FAX 019 - 61145 92
W	RÖRPLANERING AB	TEL 019 - 472 14 40	TEL 019 - 472 13 40
E	ÅKESSON ELTEKNIK AB	TEL 019 - 26 26 99	FAX 019 - 26 32 69
S1	ALBAÖN AB	TEL 031 - 706 89 20	FAX 031 - 706 89 21
S2	INGEMANSSONS TECHNOLOGY AB	TEL 08 - 709 20 00	FAX 08 - 709 20 10

UPPDRAG NR	1012 8402	RITAD/KONSTR AV	MP	HANDLAGGARE	
DATUM	2010-01-12	ANSVARIG	MATS PERSSON		
<b>CONVENTUM, ARENA</b>					
KV. STINSEN, ÖREBRO					
STOMME PLAN 5 DEL 1					
SKALA	A1: 1:100	NUMMER	K-20.1-501	BET	
A3: 1:200					

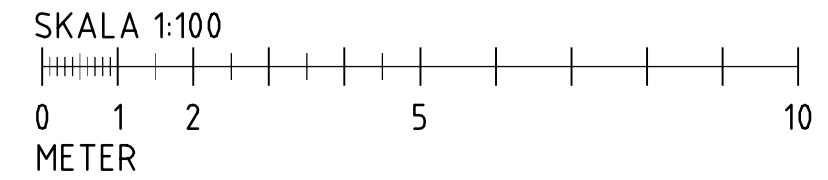

Modellversion  
Filen K0905  
Datum 2010-02-15

Externa referenser: ..\P\MODELL\STAMP.DWG ..\..\A\MODELL\A40P02.DWG

P.L.O.: 2010-03-04 11:23 L:\2435\10128402-Conventum Arena Forb. medlofestival\A\_Cad\K\Utskrift\K-20.1-501.dwg semp09073