


A	RELATIONSHANDLING	2008-03-19	OW
BET	ANT	ÄNDRINGEN AVSER	DATUM
			SIGN

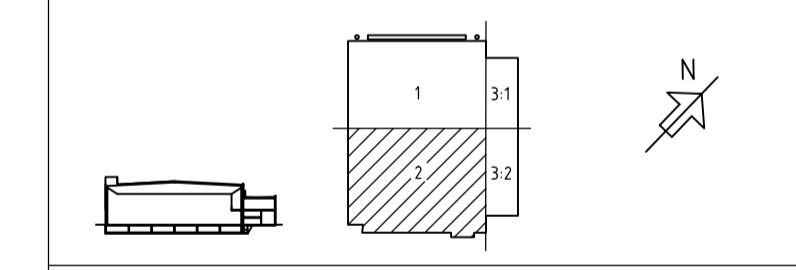

RELATIONSHANDLING

ÖREBROPORTEN
Skapar rum för utveckling

white
White arkitekter AB
Trädgårdsgatan 14
SE 702 12 Örebro
tel +46(0)19-6702200
fax +46(0)19-6702222
www.white.se

A	WHITE ARKITEKTER AB	TEL 019 - 670 22 00	FAX 019 - 670 22 22
K	WSP BYGGPROJEKTERING	TEL 019 - 17 89 50	FAX 019 - 13 32 00
V	ÅF INFRASTRUKTUR AB	TEL 019 - 601 46 00	FAX 019 - 611 45 92
W	RÖRPLANERING AB	TEL 019 - 672 14 40	
E	ÅKESSON ELTEKNIK AB	TEL 019 - 26 26 99	FAX 019 - 26 32 69
S1	ALBACON AB	TEL 031 - 706 89 20	FAX 031 - 706 89 21
S2	INGEMANSSONS TECHNOLOGY AB	TEL 08 - 709 20 00	FAX 08 - 709 20 10


UPPDRAG NR	RITAD/KONSTR AV	HANDLÄGGARE
81 030100	SAX	
DATUM	ANSVARIG	
2007-05-21	SVEN GUNNARSON	

CONVENTUM, MASSHALL
KV. STINSEN 19, ÖREBRO

PLAN 6, DEL 2 (+26.30)
SKALA
A1: 1:100
A3: 1:200

NUMMER
A-40.1-1062

P.L.O.: 2008-05-27 16:51 R:\Conventum\030100\RELA\TIDSHANDLING\A1\A401_1062.dwg \$10w

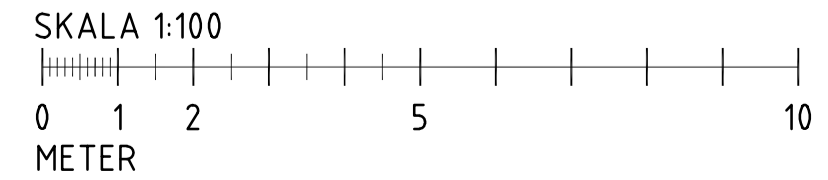

A
Modellförfattare
Filnam: A01_006
Datum: 2008-04-08