


| BET | ANT | ÄNDRINGEN AVSER | DATUM | SIGN |
|-----|-----|-----------------|-------|------|
|-----|-----|-----------------|-------|------|

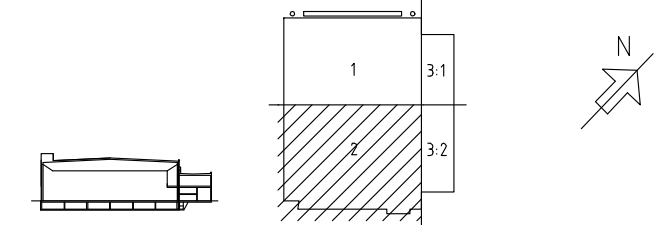

RELATIONSHANDLING 080507

ÖREBROPORTEN
Skapar rum för utveckling

Åkesson elteknik ab

Leif Åkesson elteknik ab Tunnilandsgatan 5, 2tr Box 1447, 701 14 Örebro
Telefon 019-26 26 99 Mobil 070-266 26 99 Telefax 019-26 32 69

| | | | |
|----|----------------------------|---------------------|---------------------|
| A | WHITE ARKITEKTER AB | TEL 019 - 470 22 00 | FAX 019 - 470 22 32 |
| K | WSP BYGGPROJEKTERING | TEL 019 - 17 89 50 | FAX 019 - 13 32 00 |
| V | ÅF INFRASTRUKTUR AB | TEL 019 - 601 46 00 | FAX 019 - 611 45 92 |
| W | RÖRPLANERING AB | TEL 019 - 472 14 40 | |
| E | ÅKESSON ELTEKNIK AB | TEL 019 - 26 26 99 | FAX 019 - 26 32 69 |
| S1 | ALBACON AB | TEL 031 - 706 89 20 | FAX 031 - 706 89 21 |
| S2 | INGEMANSSONS TECHNOLOGY AB | TEL 08-709 20 00 | FAX 08-709 20 10 |

| | | | | | |
|------------|------------|-----------------|--------------|-------------|-----------|
| UPPDRAG NR | 0701-1 | RITAD/KONSTR AV | DC | HANDLAGGARE | L ÅKESSON |
| DATUM | 2007-05-11 | ANSVARIG | LEIF ÅKESSON | | |

CONVENTUM, MASSHALL
KV. STINSEN 19, ÖREBRO

PLAN 4 - KRAFT

| SKALA | NUMMER | BET |
|-----------|-------------|-----|
| A1: 1:100 | E62-01-4012 | |
| A3: 1:200 | | |

Modellfilisversion
Filnamn: E62P04
Datum: 2008-05-07

Modellfilisversion
Filnamn: A01_P04
Datum: 2007-07-02